

August-Bebel-Str. 91
D - 33602 Bielefeld
Telefon: +49 521 520 49 - 123
Telefax: +49 521 520 49 - 900
E-Mail: bi.poststelle@blb.nrw.de
Internet: www.blb.nrw.de

Datum/Name:	Vermerk:	Index:
		05
		04
		03
		02
		01
		00

Die Bundesrepublik Deutschland, vertreten durch den Bundesminister der Verteidigung, dieser vertreten durch die Oberfinanzdirektion Münster, diese vertreten durch den Bau- und Liegenschaftsbetrieb NRW, Niederlassung Bielefeld.

Nutzer / Mieter(in):
Britische Streitkräfte

BESTAND

Bestand am:

WB1800

Wirtschaftseinheitsnummer

Herford Naafi-JHQ Waltgeriestr.

Wirtschaftseinheits- / Liegenschaftsbezeichnung

Block 1

Objekt-/Bauwerks-/Gebäude-Nr

Objekt-/Bauwerks-/Gebäudebezeichnung

Planbezeichnung/Darstellung

Grundriss

Erdgeschoss

Bauteil / Trakt:

Geschoss / EG
Anlage:

Planinhalt: Grundriss

Planart: Bestandsplan

Fachbereich: (A) Hochbau

Gezeichnet:
26.08.1996 Warnecke STBA DT


Modell-Name:
XA_EG(1).DWG






Layout-Name
A_100_EG

Plottstiltabelle:
NRW_SW-100.stb

Blattgrösse:
ISO full bleed A3 (297.00 x 420.00 mm)

Plotdatum:
12.Feb. 2013 11:29

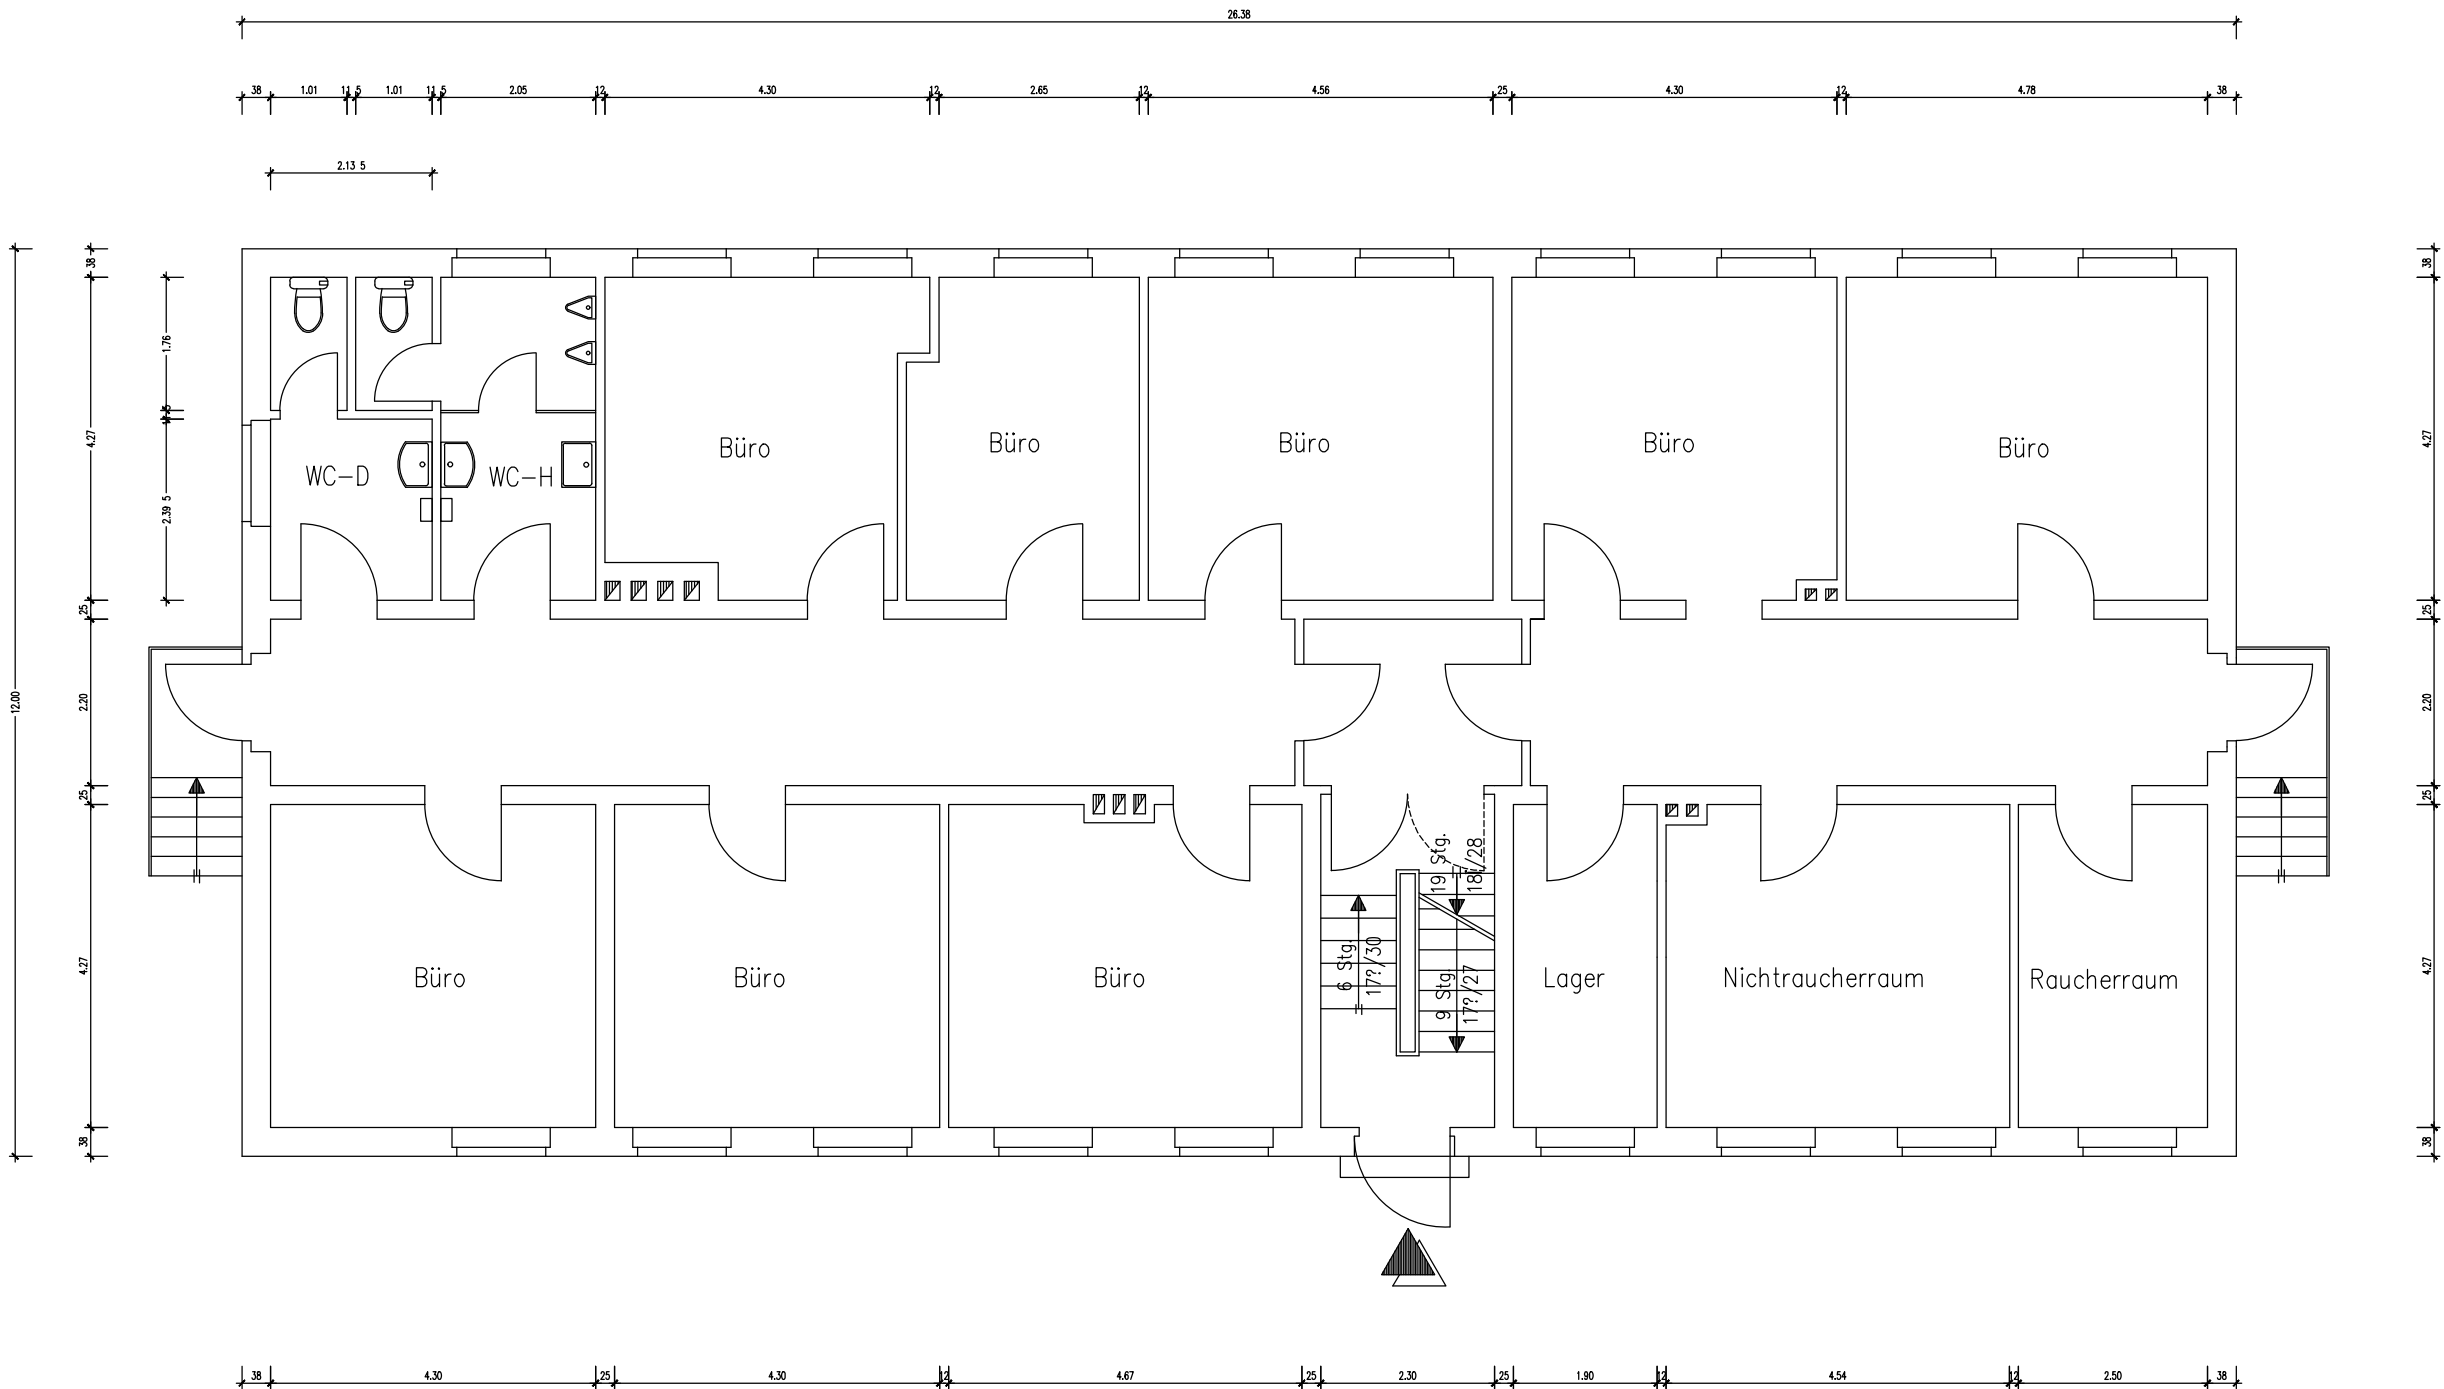Blatt-Nr.:
02

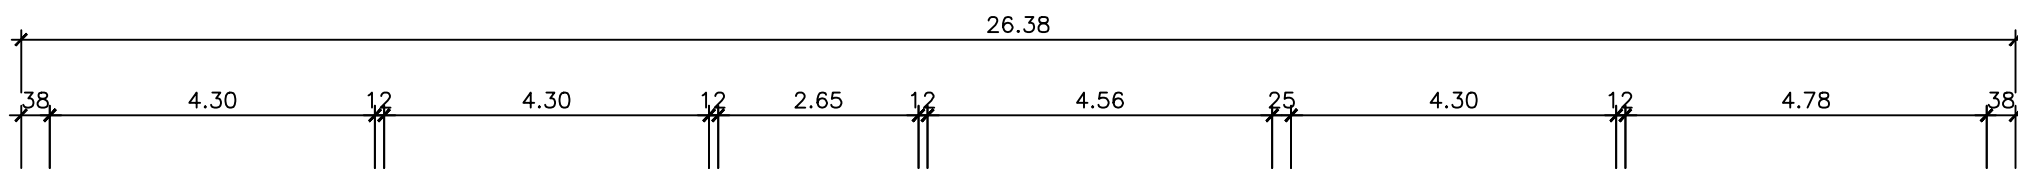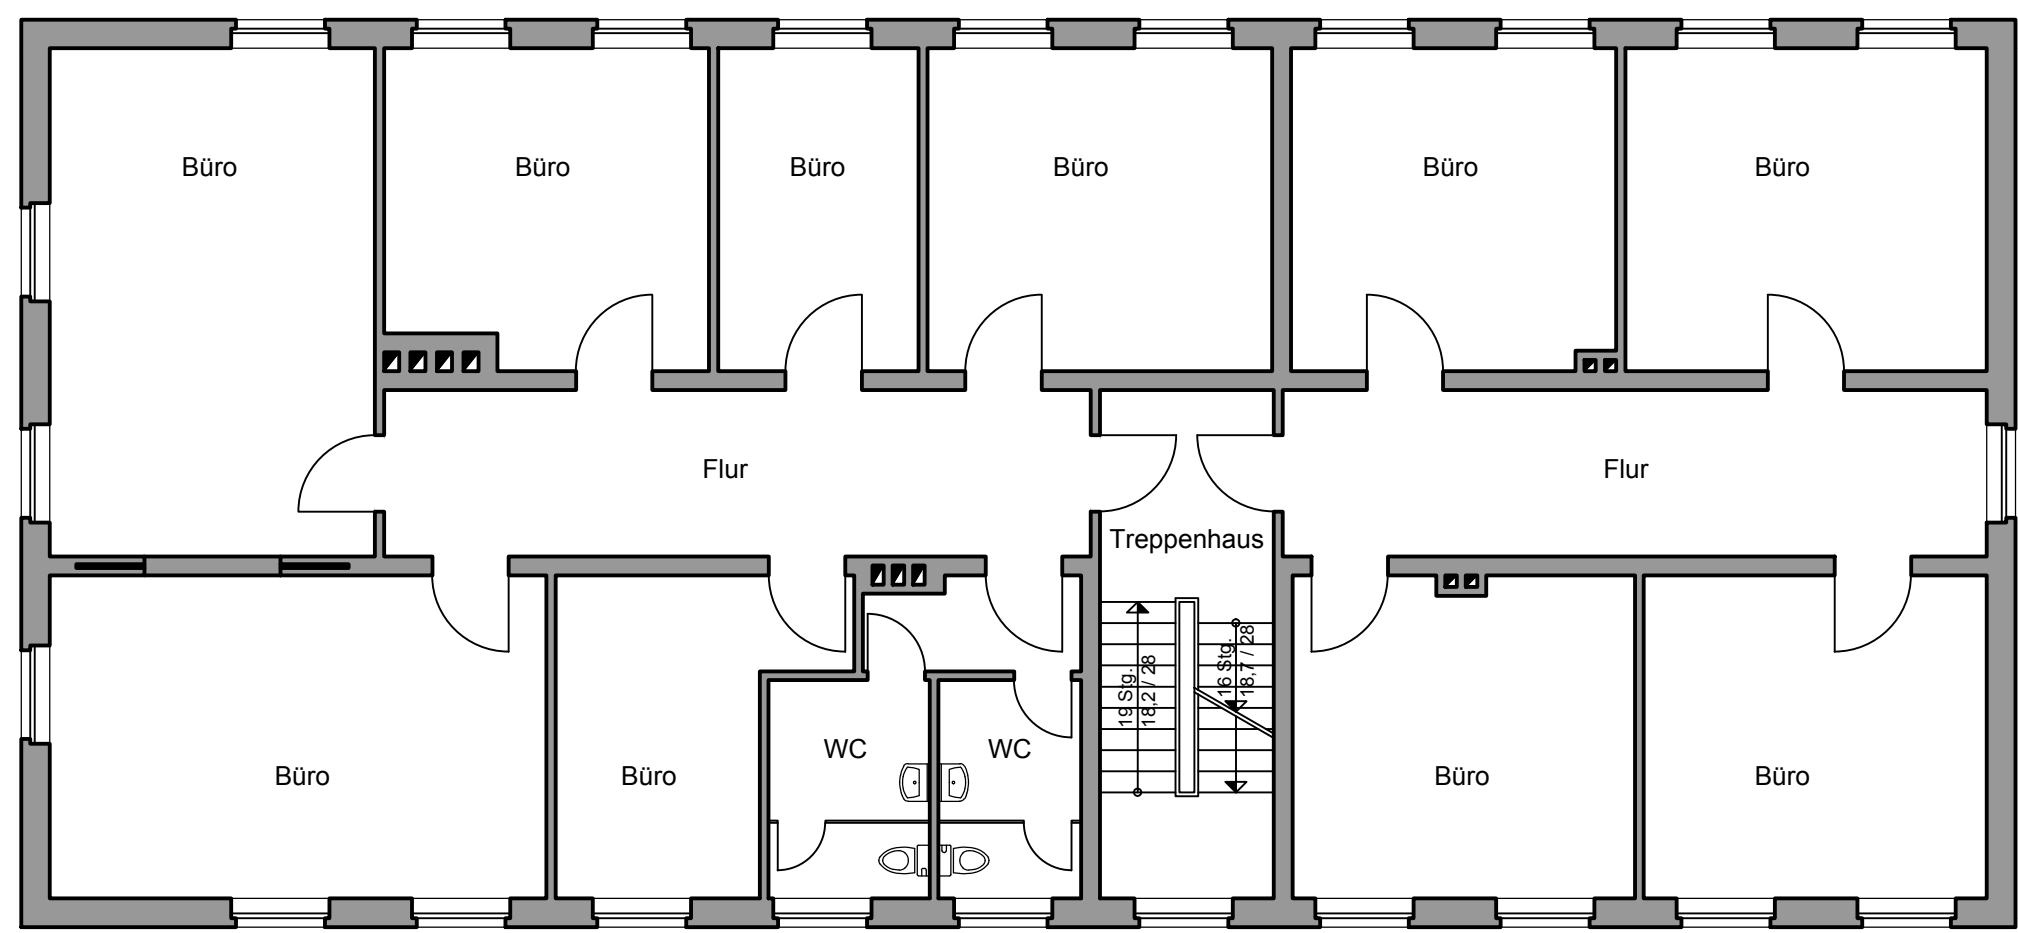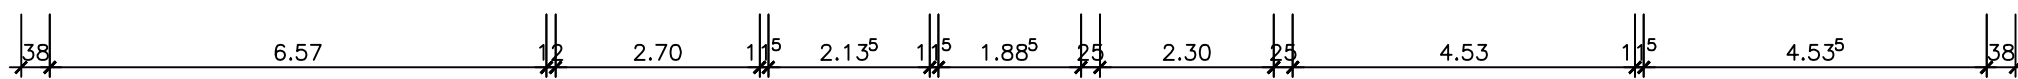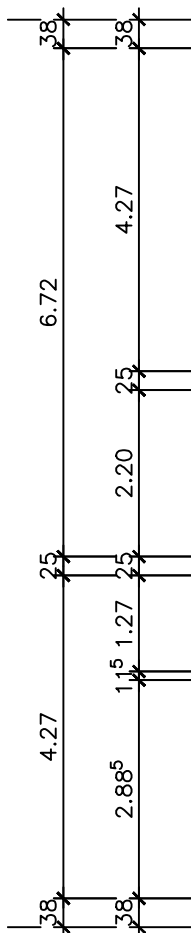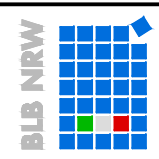

Bau- und Liegenschaftsbetrieb NRW
Bielefeld

August-Bebel-Str. 91
D - 33602 Bielefeld
Telefon: +49 521 520 49 - 123
Telefax: +49 521 520 49 - 900
E-Mail: bi.poststelle@blb.nrw.de
Internet: www.blb.nrw.de

Datum/Name:	Vermerk:	Index:
		05
		04
		03
		02
		01
		00

Die Bundesrepublik Deutschland, vertreten durch den Bundesminister der Verteidigung, dieser vertreten durch die Oberfinanzdirektion Münster, diese vertreten durch den Bau- und Liegenschaftsbetrieb NRW, Niederlassung Bielefeld.

Nutzer / Mieter(in):
Britische Streitkräfte

BESTAND

Bestand am:

WB1800
Wirtschaftseinheitsnummer
Herford Naafi-JHQ Waltgeriestr.
Wirtschaftseinheits- / Liegenschaftsbezeichnung
Block 1
Objekt-/Bauwerks-/Gebäude-Nr.

Objekt-/Bauwerks-/Gebäudebezeichnung

Planbezeichnung/Darstellung

Grundriss
Obergeschoss

Bauteil / Trakt:

Geschoss / Anlage: OG

Planinhalt: Grundriss

Planart: Bestandsplan

Fachbereich: (A) Hochbau

Gezeichnet: 23.11.2009 Fasse Maßstab: 1:100



Modell-Name: XA_01.dwg

Layout-Name: A3_01_100

Plottstiltabelle: NRW_SW-100.stb

Blattgröße: ISO full bleed A3 (297.00 x 420.00 mm)

Plotdatum: 12.Feb. 2013 11:30 Blatt-Nr.: 03

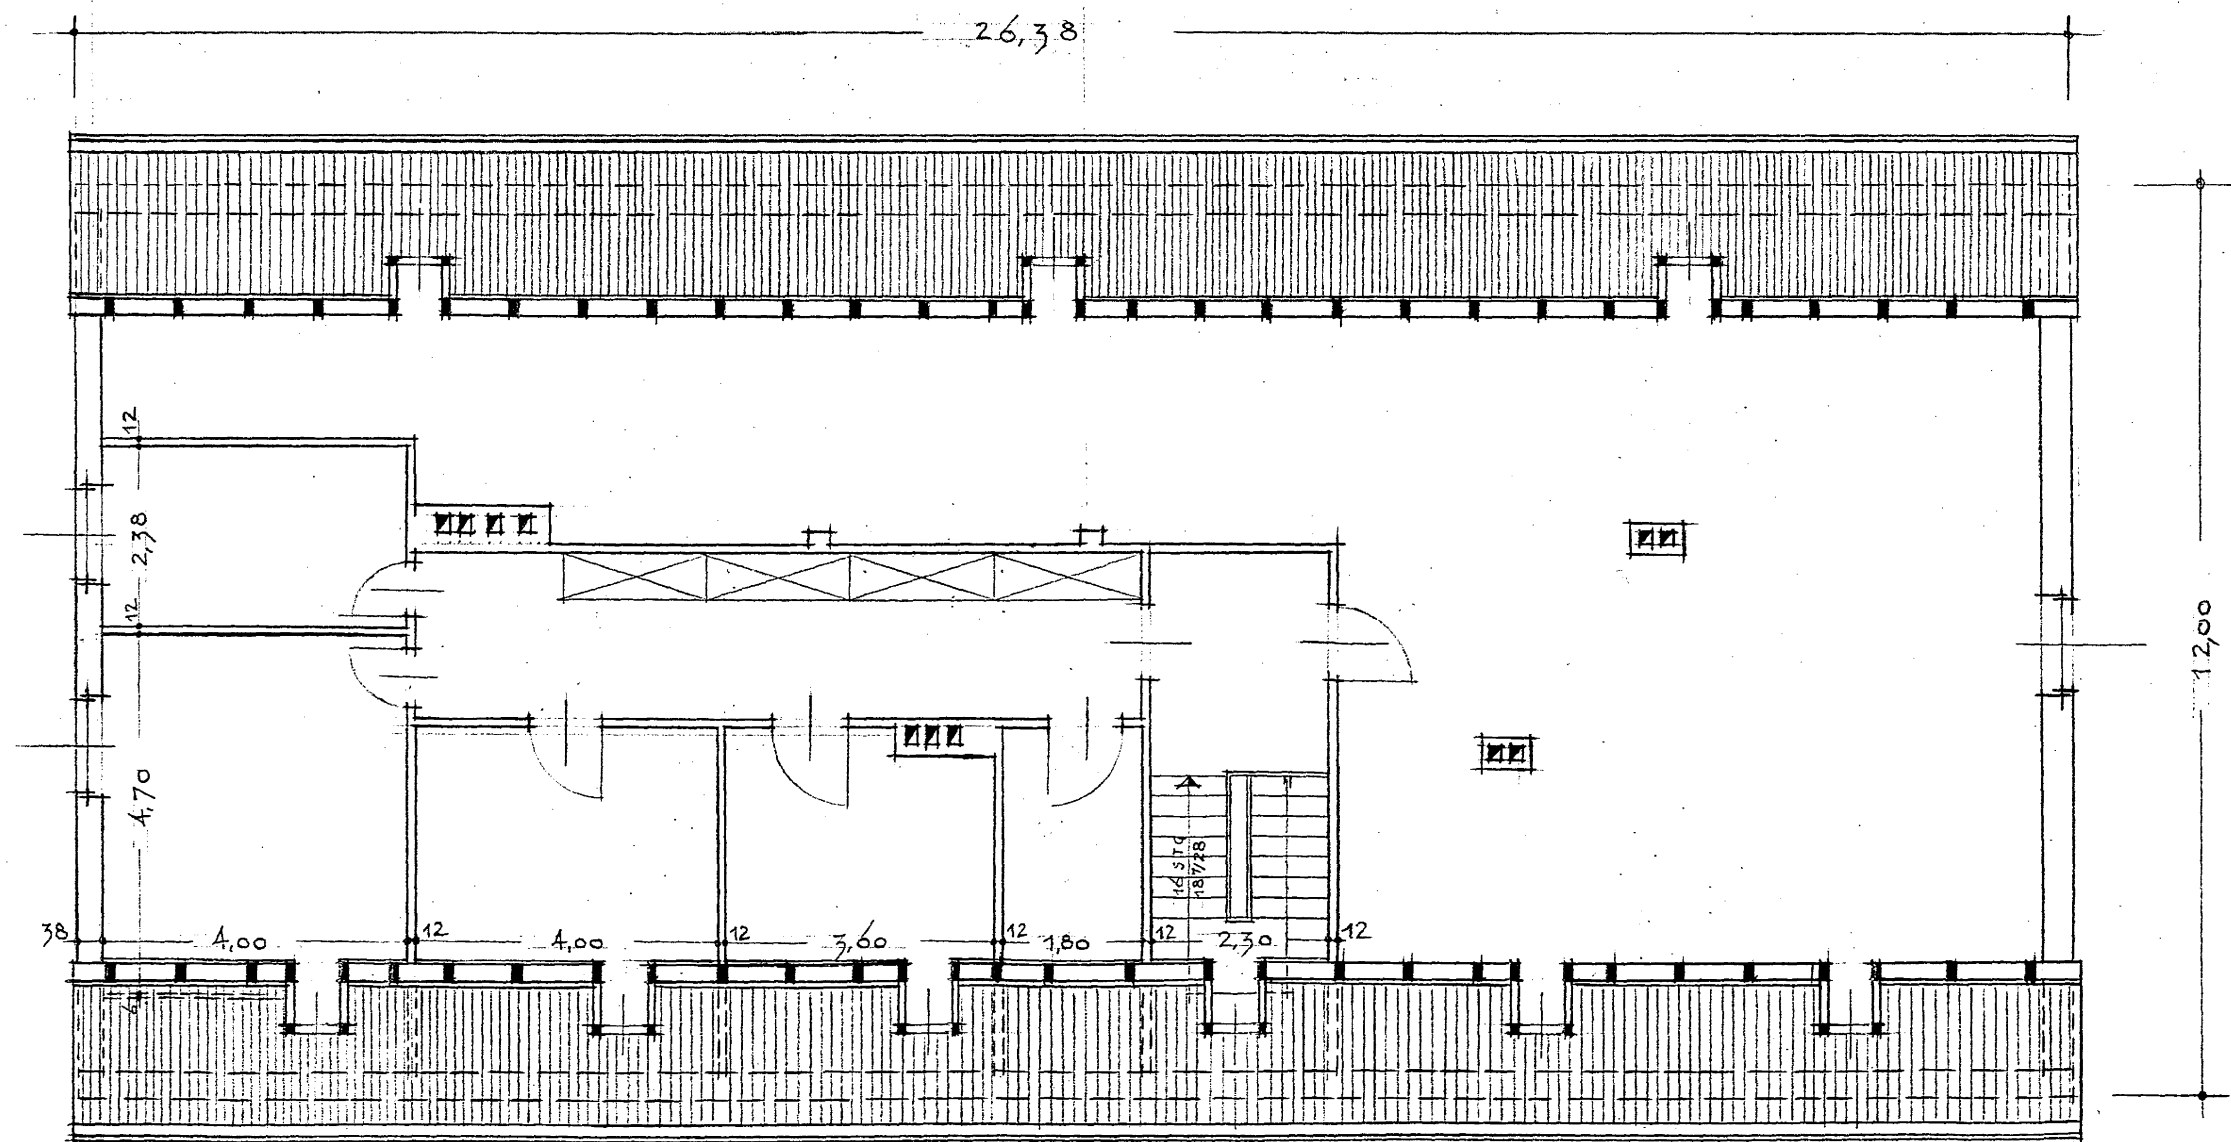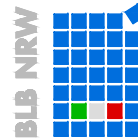

Bau- und Liegenschaftsbetrieb NRW
Bielefeld

August-Bebel-Str. 91
D - 33602 Bielefeld
Telefon: +49 521 520 49 - 123
Telefax: +49 521 520 49 - 900
E-Mail: bi.poststelle@blb.nrw.de
Internet: www.blb.nrw.de

Datum/Name:	Vermerk:	Index:
		05
		04
		03
		02
		01
		00

Die Bundesrepublik Deutschland, vertreten durch den
Bundesminister der Verteidigung, dieser vertreten durch die
Oberfinanzdirektion Münster, diese vertreten durch den
Bau- und Liegenschaftsbetrieb NRW, Niederlassung Bielefeld.

Nutzer / Mieter(in):
Britische Streitkräfte

BESTAND

Bestand am:


WB1800
Wirtschaftseinheitsnummer
Herford Naafi-JHQ Waltgeriestr.
Wirtschaftseinheits- / Liegenschaftsbezeichnung
Block 1
Objekt-/Bauwerks-/Gebäude-Nr.

Objekt-/Bauwerks-/Gebäudebezeichnung
Planbezeichnung/Darstellung

Grundriss
Dachgeschoss

Bauteil / Trakt:	
Geschoss / Anlage:	DG
Planinhalt:	Grundriss
Planart:	Bestandsplan
Fachbereich:	(A) Hochbau

Gezeichnet: 26.08.1996 Warnecke STBA DT	Maßstab: 1:100
Modell-Name: XA_DG.DWG	
Layout-Name: A_100_DG	
Plottstiltabelle: NRW_SW-100.stb	
Blattgröße: ISO full bleed A3 (297.00 x 420.00 mm)	
Plotdatum: 12.Feb. 2013 11:30	Blatt-Nr.: 04



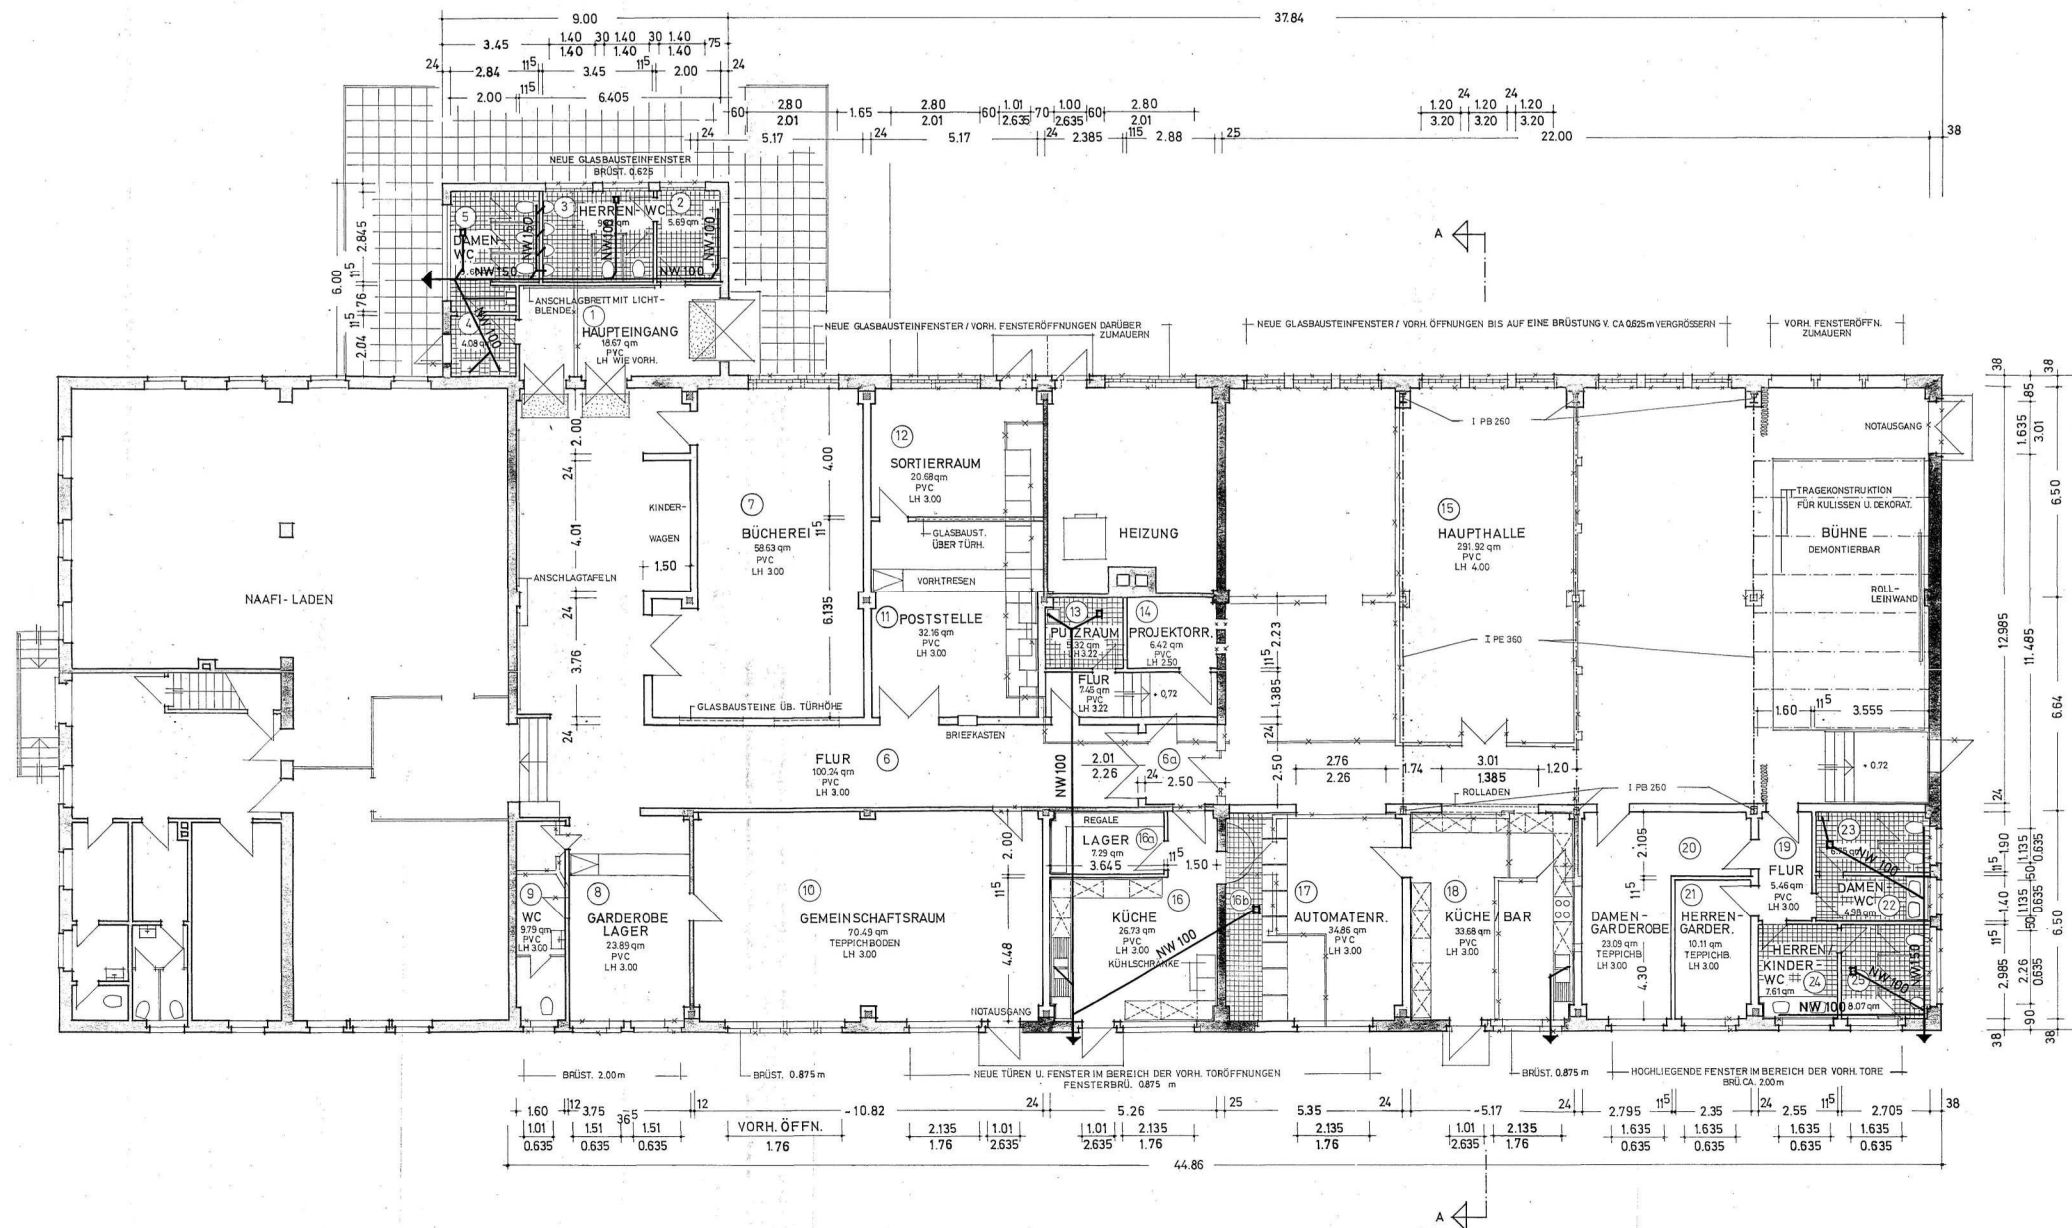



EINVERSTANDEN:

AGREED IN PRINCIPLE
GEZ. M.J. RILEY
FOR AND BIELEFELD
1.1. SEPT. 1978

ERRICHTUNG EINES
GARNISONS-GEMEINSCHAFTSZENTRUMS
IN HERFORD, WALTGERISTR. 85, BLOCK 2
GRUNDRISS
ENTWASSERUNGSPLAN MASST. 1:100

FINANZBAUAMT BIELEFELD
BIELEFELD, DEN

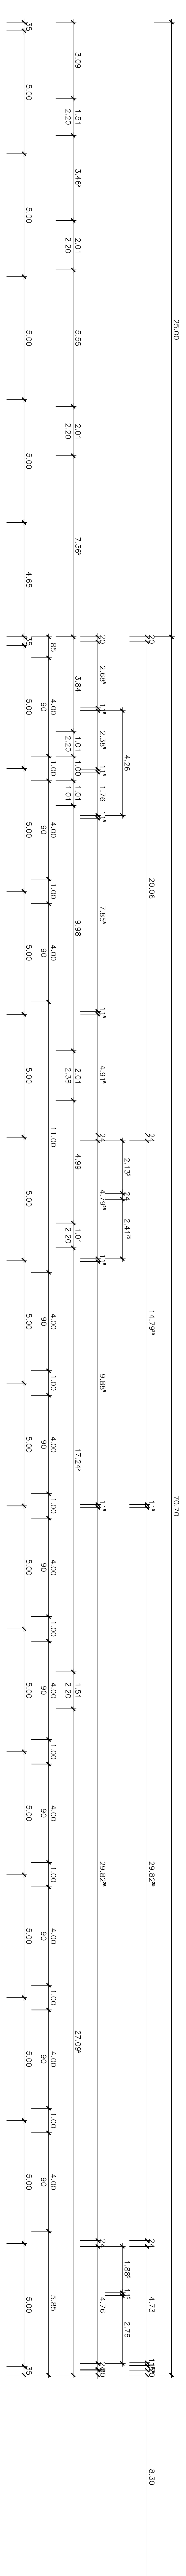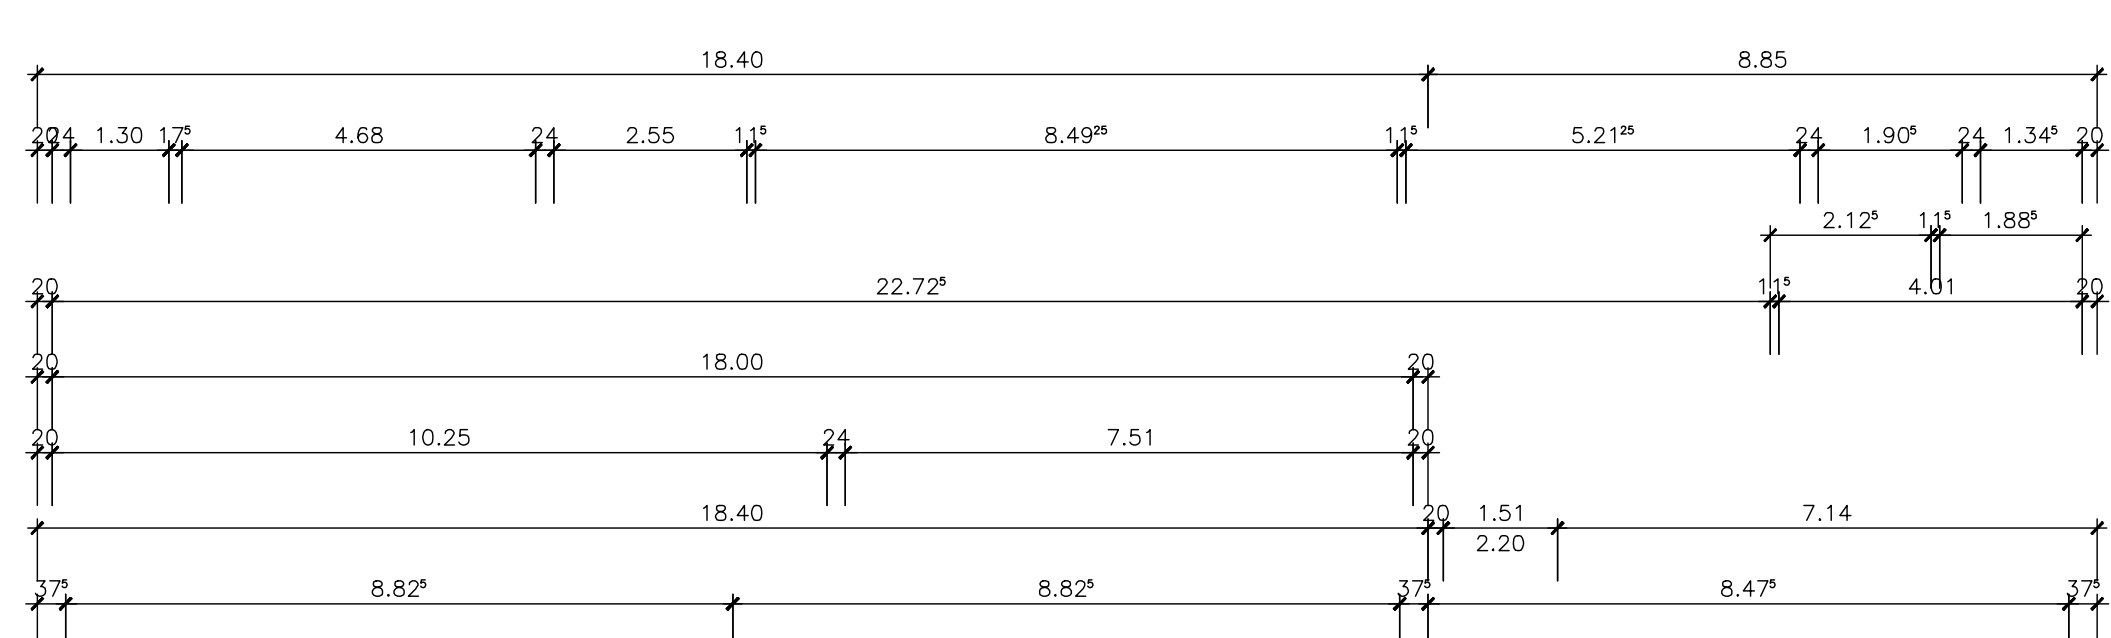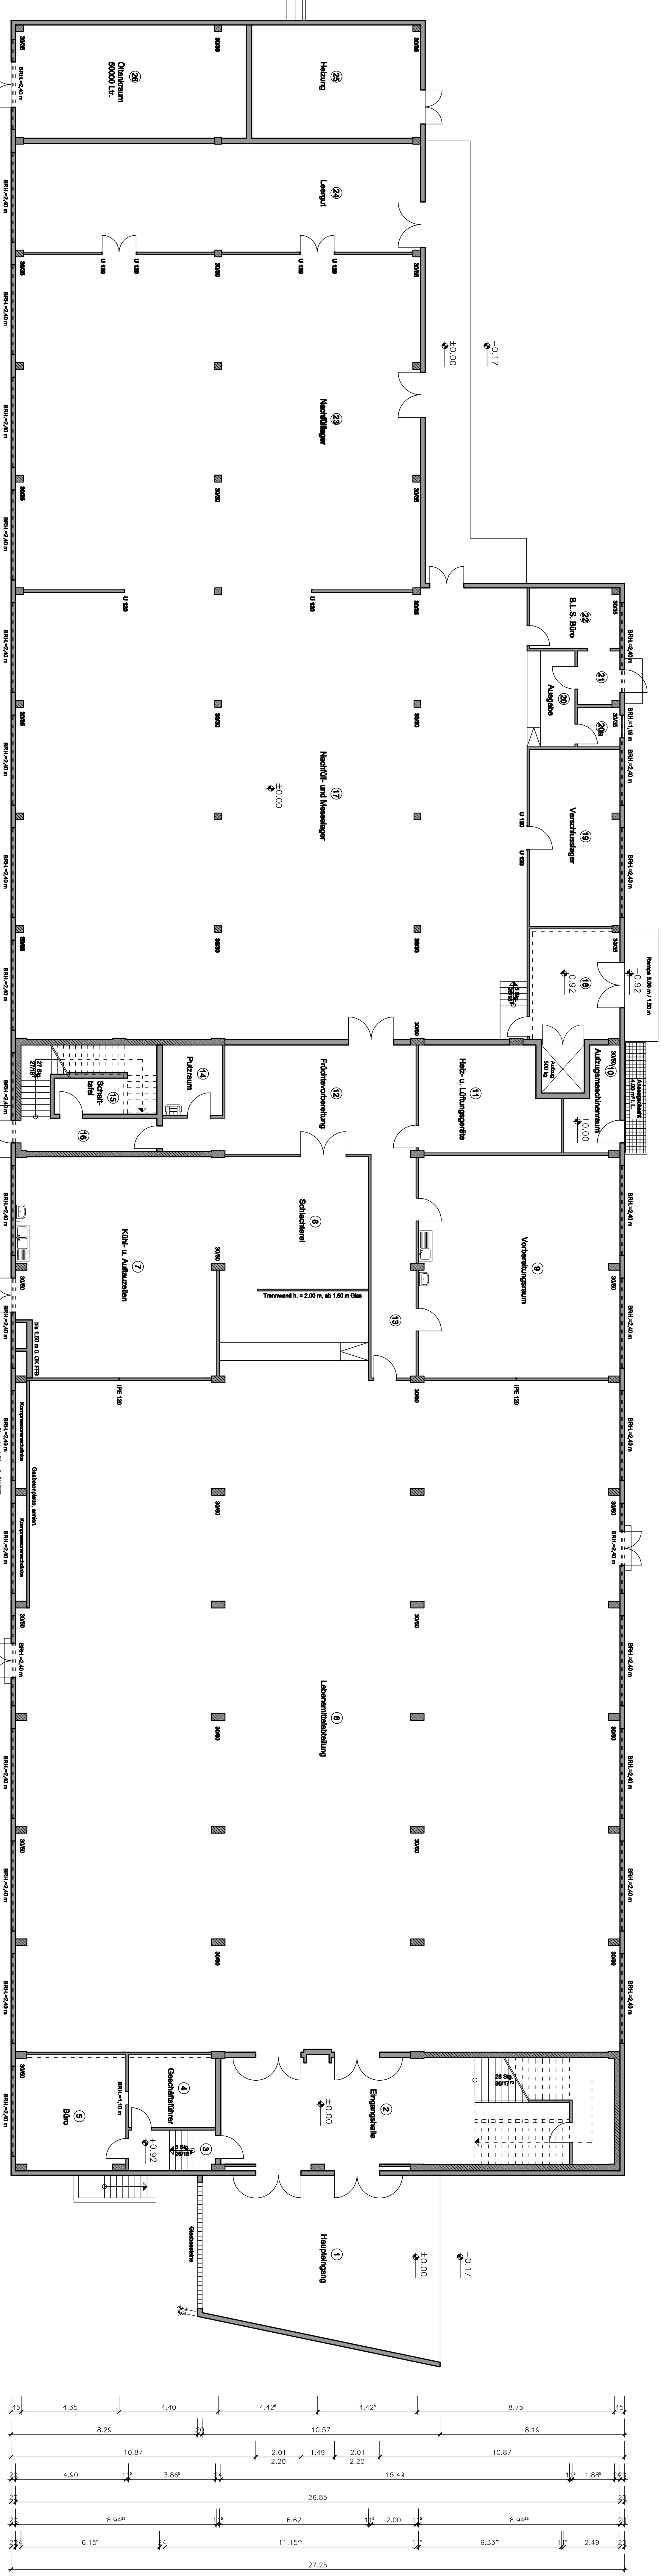[illegible]

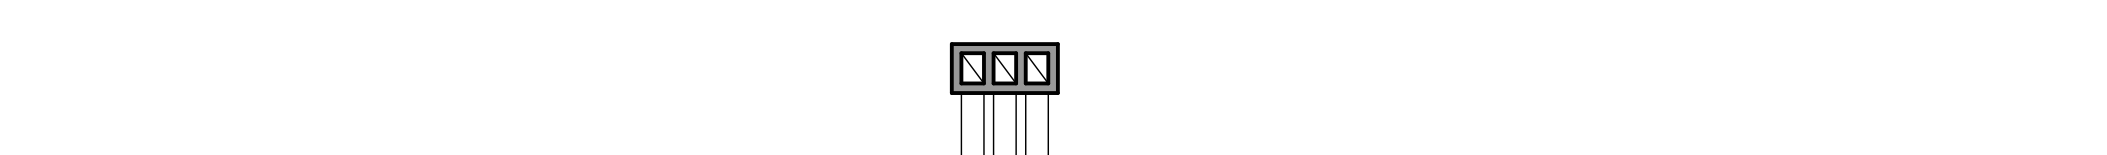[illegible]